



- LEGENDA:
- REDE COLETORES EXISTENTES
 - LINHA DE RECALQUE
 - REDE COLETORES COMPLEMENTAÇÃO
 - LIMITE DE SUB-BACIA
 - INTERCEPTOR
 - CERCA

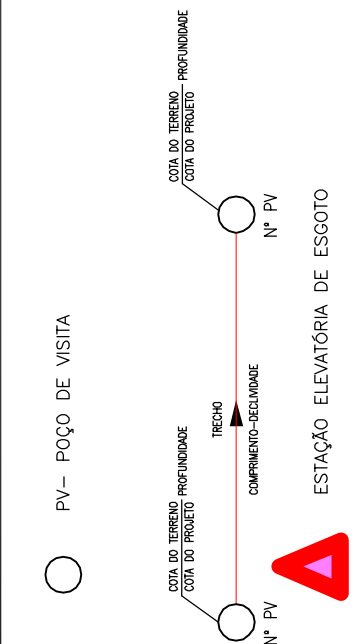

- NOTAS
- 1 - DIÂMETROS NÃO COTADOS = DN 150mm;
 - 2 - MATERIAL DA REDE COLETORES - TUBO PVC RÍGIDO JEI

ARTICULAÇÃO:

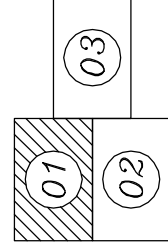

REVISÕES

APPROVO

DATA

NATUREZA DA REVISÃO

Nº

00

01

02

03

04

05

COMPANHIA DE DESENVOLVIMENTO DOS VALES DO SÃO FRANCISCO E DO PARNABA - CODEVASF

MINISTÉRIO DA INTEGRAÇÃO NACIONAL - MI

PROJETO BÁSICO DO SISTEMA DE ESGOTAMENTO

SANITÁRIO DE OURALÂNDIA - BA

ASSINATURA

DATA

FEVEREIRO/2015

PROJETO

2 - EDA - 0000000000