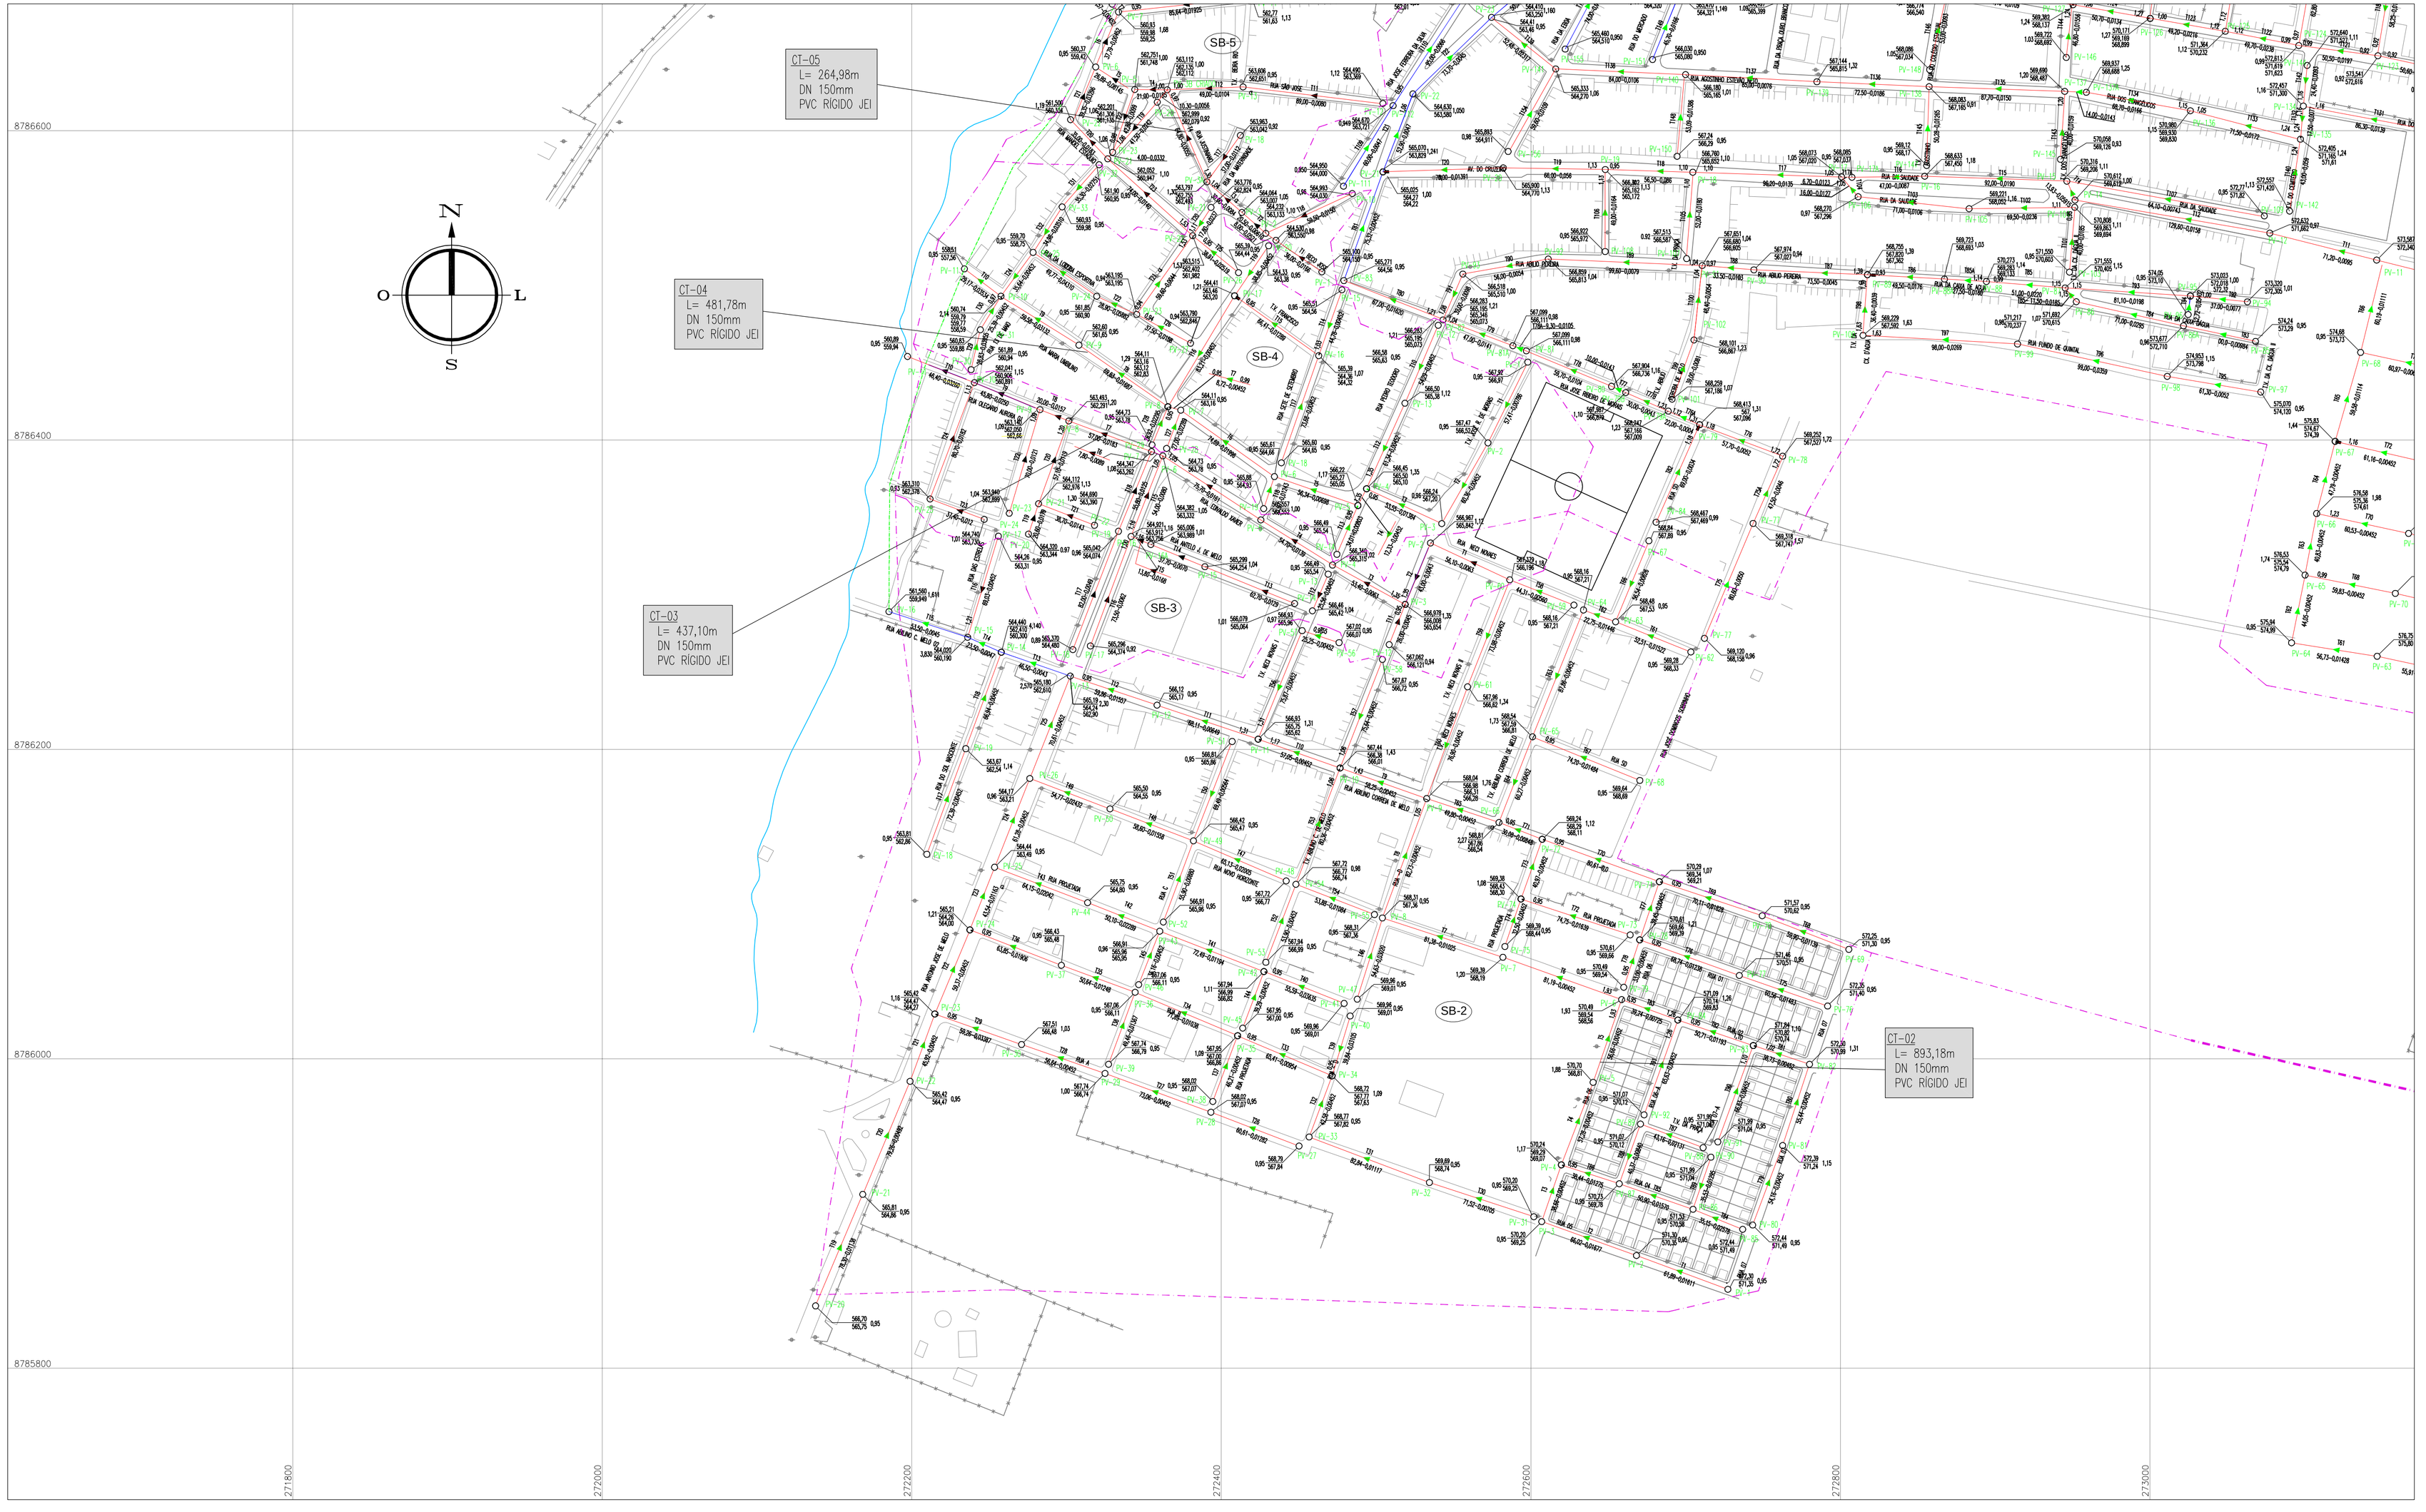

LEGENDA:

- REDE COLETORA EXECUTADA
- LINHA DE RECALQUE
- REDE COLETORA COMPLEMENTAÇÃO
- LIMITE DE SUB-BACIA
- INTERCEPTOR
- CERCA

PV– POÇO DE VISITA

COTA DO TERRENO / COTA DO PROJETO — PROFUNDIDADE — TRECHO — COMPRIMENTO-DECLIVIDADE — COTA DO TERRENO / COTA DO PROJETO — Nº PV — Nº PV

ESTAÇÃO ELEVATÓRIA DE ESGOTO

NOTAS

1 – DIÂMETROS NÃO COTADOS = DN 150mm;
2 – MATERIAL DA REDE COLETORA =TUBO PVC RÍGIDO JEI

ARTICULAÇÃO:

01 | 02 | 03

REVISÕES

Nº	NATUREZA DA REVISÃO	DATA	APROVO
00			
01			
02			
03			
04			
05			

CODEVASF

MINISTÉRIO DA INTEGRAÇÃO NACIONAL - MI
COMPANHIA DE DESENVOLVIMENTO DOS VALES DO SÃO FRANCISCO E DO PARNAÍBA - CODEVASF

OBRA:
PROJETO BÁSICO DO SISTEMA DE ESGOTAMENTO SANITÁRIO DE OUROLÂNDIA - BA

ASSUNTO:
PROJETO HIDRÁULICO
REDE COLETORA
COMPLEMENTAÇÃO

DATA: FEVEREIRO/2015
ESCALA: 1/2000 PRANCHA: 02/03
ARQUIVO: 2ª ETAPA_OUROLÂNDIA.dwg